Rozdz. 0,4kV-RG

SEGMENT 01					
Nr odpływu	1.1	1.2	1.3	1.4	1.5
Nazwa odpływu	Zasilanie	Kontrola napięcia	Napiecie pomocnicze T-154	Anlizator parametrów sieci	Ochronnik przeciwprzepięciowy
Moc [kW]	219	---	---	---	---
Prad [A]	325,82	---	---	---	<400

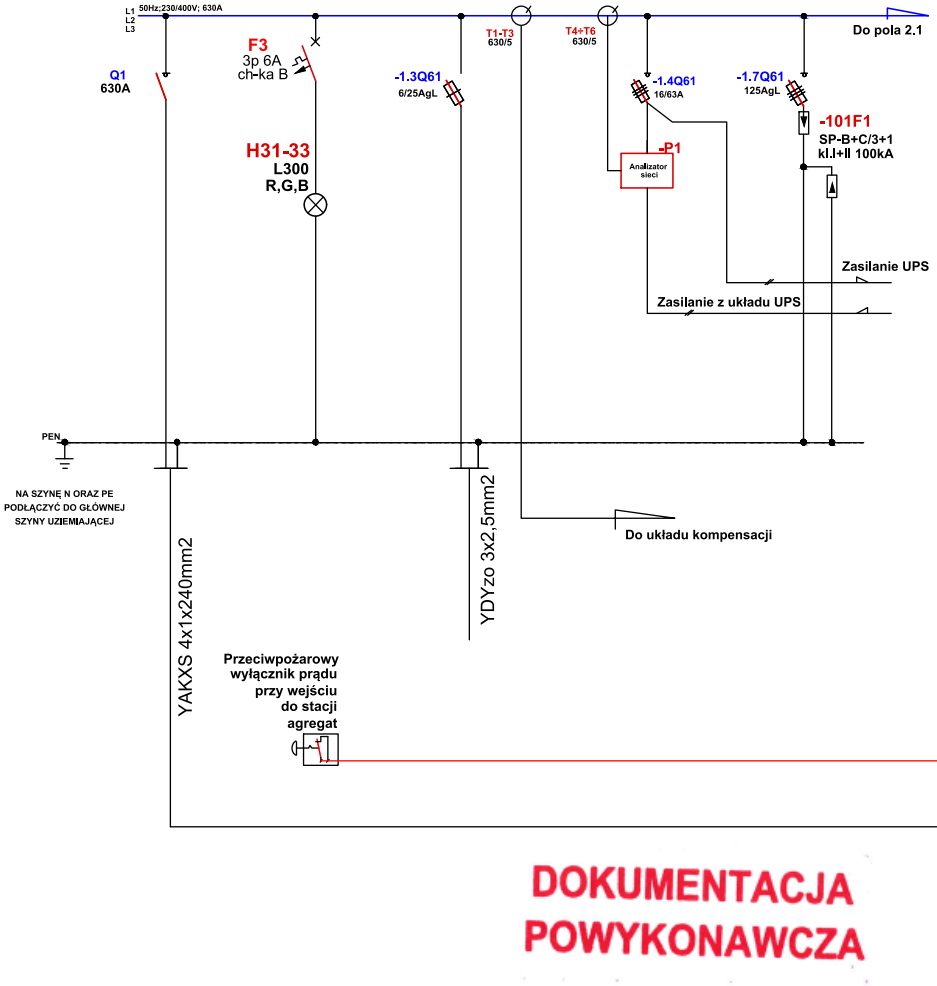

Szafka SZR + wył. p.poż - FOGO

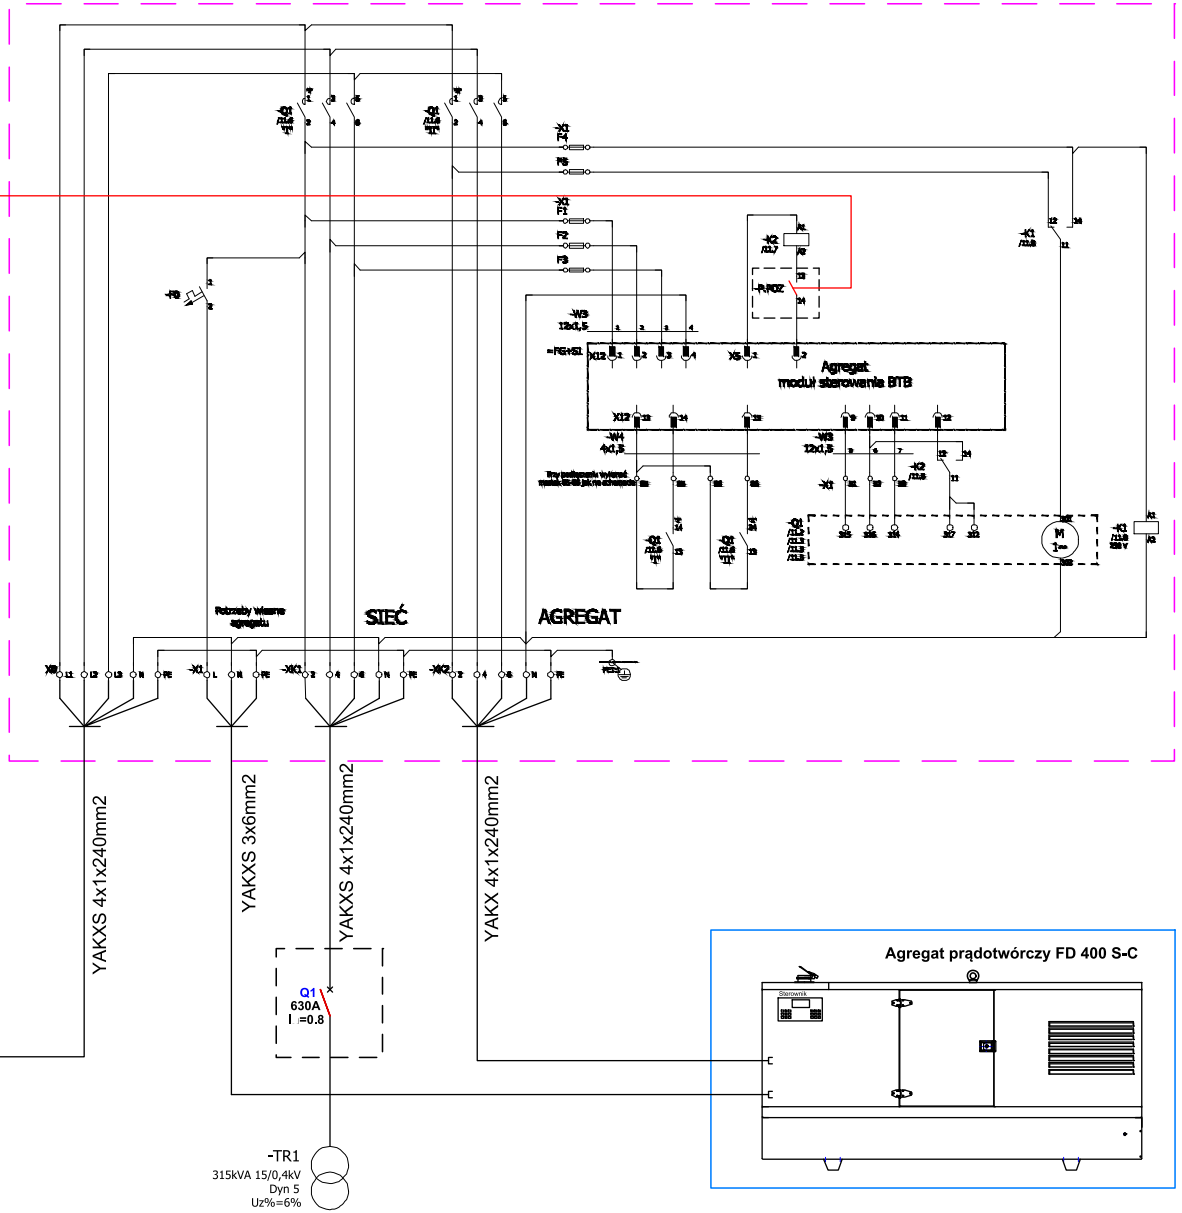

DOKUMENTACJA
POWYKONAWCZA

NAZWA INWESTYCJI: Modernizacja Mechaniczno-Biologicznej Oczyszczalni Ścieków w Antoniowie		**NUMER RYSUNKU:** E.04.1			
PROJEKTOWAŁ: mgr inż. Adam Kaim upr. bud. nr SLK/0734/POOE/05	**OPRACOWAŁ:** mgr inż. Dariusz Karolczyk upr. bud. nr SLK/3492/PWOE/11				
STADIUM: PROJEKT WYKONAWCZY	**BRANŻA:** ELEKTRYCZNA	**SKALA:** -:-	**DATA:** 02/2023	**FORMAT:** 420x297	

INWESTOR:	**ADRES INWESTYCJI:**	**TYTUŁ RYSUNKU:**
Przedsiębiorstwo Gospodarki Komunalnej i Mieszkaniowej Sp. z o.o. Antoniów ul. Powstańców Śląskich 54 46-040 Antoniów	Przedsiębiorstwo Gospodarki Komunalnej i Mieszkaniowej Sp. z o.o. Antoniów ul. Rzeczna 10 46-040 Antoniów	Rozdz. 0,4kV-RG Schemat strukturalny

SEGMENT 02

2.1	2.2	2.3	2.4	2.5	2.6	2.7	2.8	2.9	2.10	2.11	2.12	2.13	2.14	2.15	2.16
Zbiorniki retencyjny rozdz. 0,4kV-RD2, RD3	Pomownia wody technologicznej rozdz. 0,4kV-RD6	Stacja dmuchaw rozdz. 0,4kV-RD8	Nowa stacja zageszczania osadu rozdz. 0,4kV-RD25	Kontener energetyczny rozdz. 0,4kV-RD28	Suszarnia osadu O12	Budynek obslugi	Osadnik wtórny	Zasilanie rozdz. potrzeb własnych stacji	Rezerwa	Rezerwa	Rezerwa	Rezerwa	Rezerwa	Rezerwa	Zasilanie kompensacji mocy biernej
17	14,95	69,67	80,44	28,11	9,72	19	15	---	---	---	---	---	---	---	200
25,06	22,14	103,19	119,13	41,63	14,40	28,02	22,12	<160	<160	<160	<160	<160	<160	<160	<250

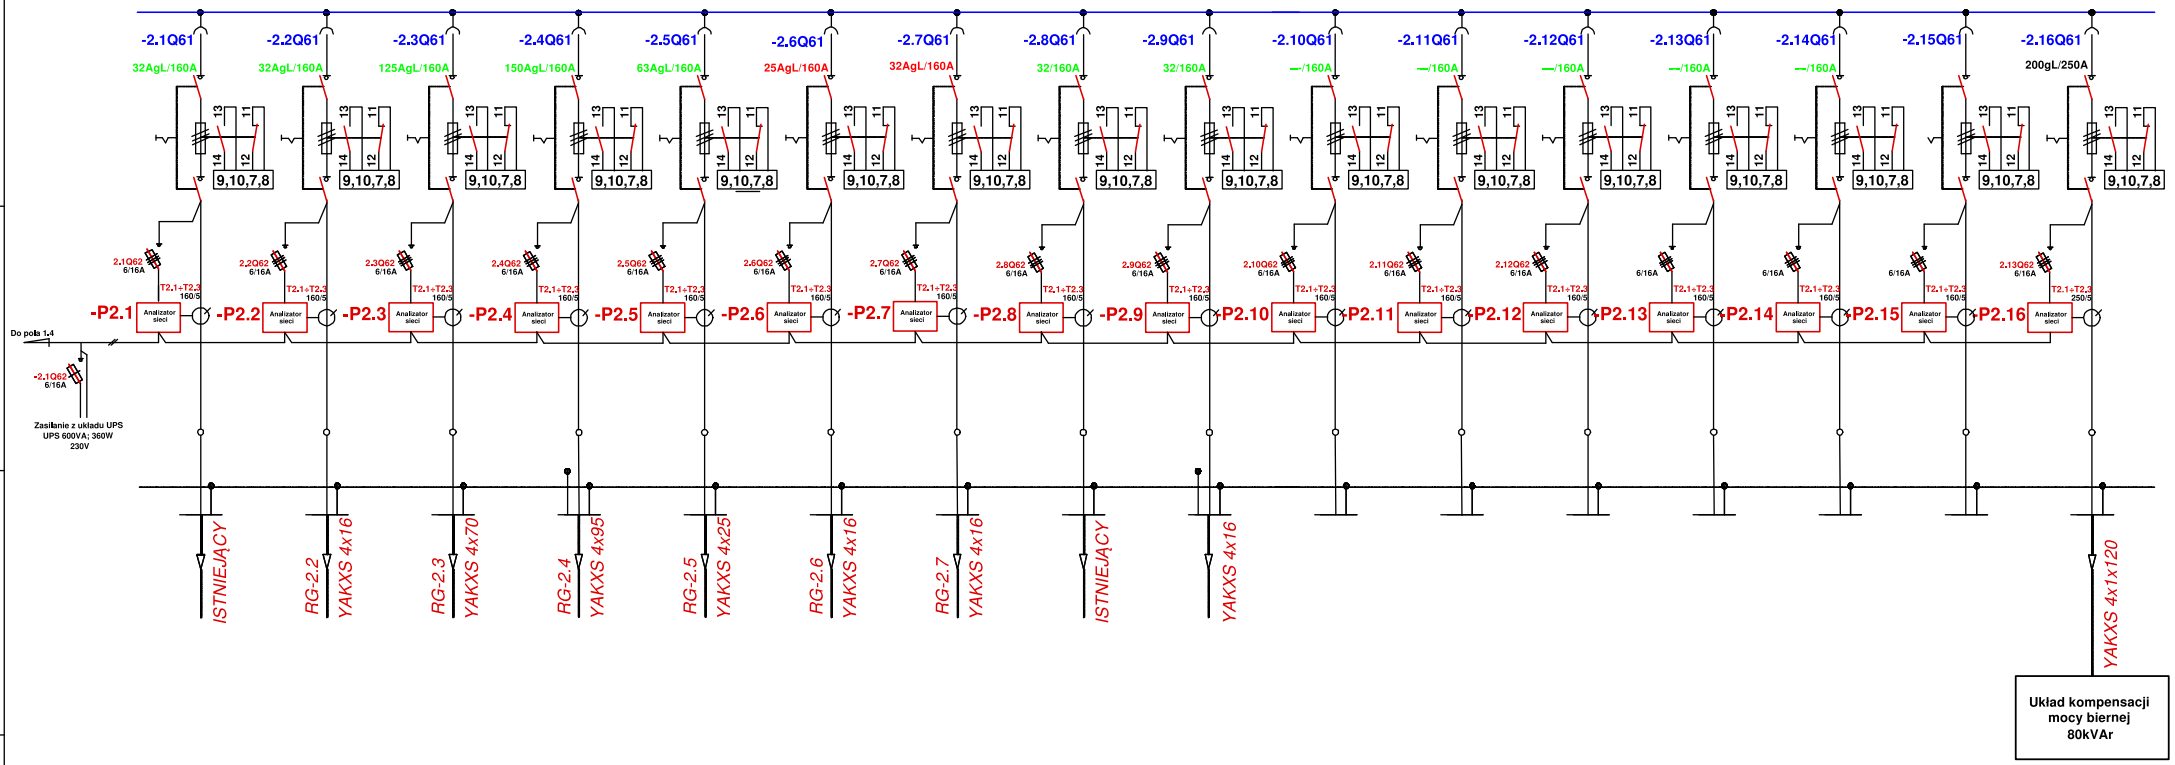

DOKUMENTACJA POWYKONAWCZA

Ochrona przed porażeniem prądem elektrycznym:
1. Samoczynne wyłączenie zasilania
2. Układ sieci - TNC
3. Miejscowe połączenia wyrównawcze

INWESTOR: Przedsiębiorstwo Gospodarki Komunalnej i Mieszkaniowej Sp. z o.o. Antoniów ul. Powstańców Śląskich 54 46-040 Ozimek	**ADRES INWESTYCJI:** Przedsiębiorstwo Gospodarki Komunalnej i Mieszkaniowej Sp. z o.o. Antoniów ul. Powstańców Śląskich 54 46-040 Ozimek	**TYTUŁ RYSUNKU:** Rozdz. 0,4kV-RG Schemat strukturalny
NAZWA INWESTYCJI: Modernizacja Mechaniczno-Biologicznej Oczyszczalni Ścieków w Antoniowie		**NUMER RYSUNKU:** E.04.2
PROJEKTOWAŁ: mgr inż. Adam Kaim upr. bud. nr SLK/0734/POOE/05	**OPRACOWAŁ:** mgr inż. Dariusz Karolczyk upr. bud. nr SLK/3492/PWOE/11	
STADIUM: PROJEKT WYKONAWCZY	**BRANŻA:** ELEKTRYCZNA	**SKALA:** -:- **DATA:** 02/2023 **FORMAT:** A0x2

Rozdz. 0,4kV-RG

Segment 1 Segment 2 Przedział kablowy

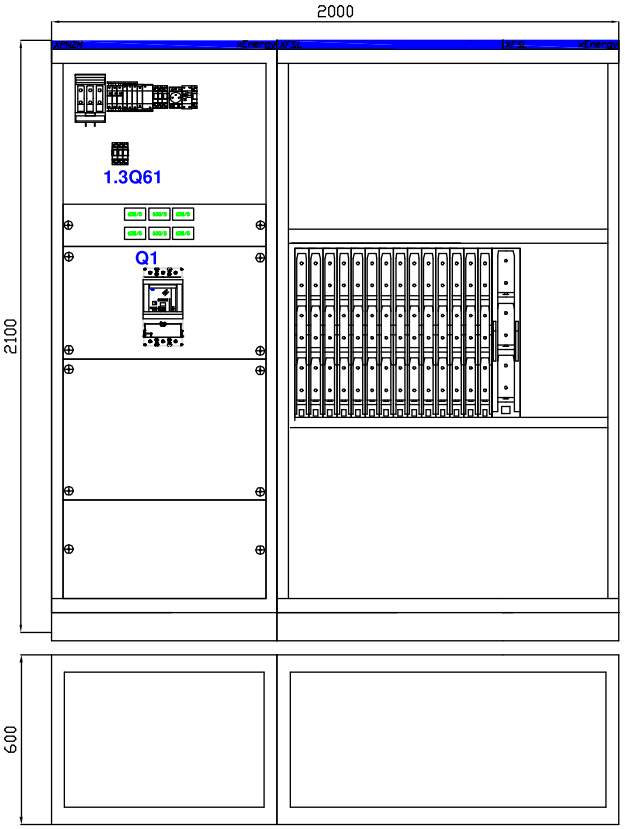

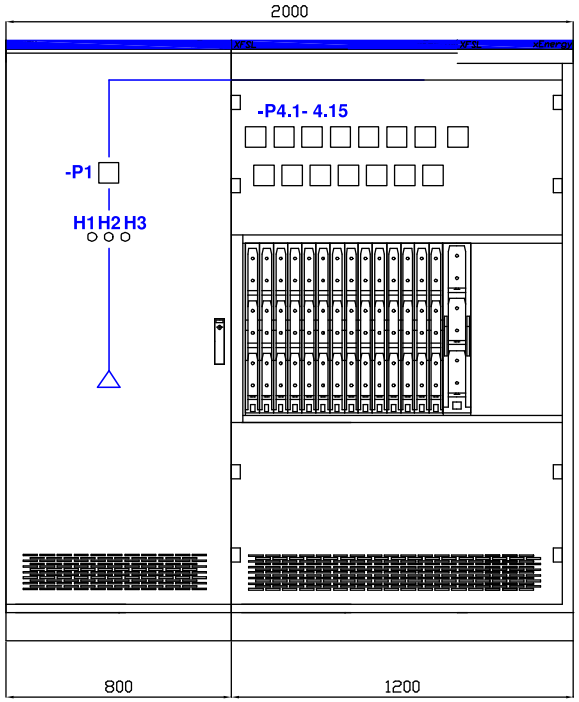

1.1	Zasilanie z szafki SZR	2.1	Zasilanie wielofunkcyjny O2 rozdz. 0,4kV-RD2
		2.2	Zbiorniki retencyjny rozdz. 0,4kV-RD3
		2.3	Pomownia wody technologicznej rozdz. 0,4kV-RD6
		2.4	Stacja dmuchaw rozdz. 0,4kV-RD8
		2.5	Nowa stacja zageszczania osadu rozdz. 0,4kV-RD25
		2.6	Kontener energetyczny rozdz. 0,4kV-RD28
		2.7	Suszarnia osadu O12
		2.8	Budynek obslugi
		2.9	Osadnik wtórny
		2.10	Rezerwa
		2.11	Rezerwa
		2.12	Rezerwa
		2.13	Rezerwa
		2.14	Rezerwa
		2.15	Rezerwa

DOKUMENTACJA POWYKONAWCZA

ENVIROTECH

Ochrona przed porażeniem prądem elektrycznym:
1. Samoczynne wyłączenie zasilania
2. Układ sieci - TNC
3. Miejscowe połączenia wyrównawcze

INWESTOR: Przedsiębiorstwo Gospodarki Komunalnej i Mieszkaniowej Sp. z o.o. Antoniów ul. Powstańców Śląskich 54 46-040 Ozimek	**ADRES INWESTYCJI:** Przedsiębiorstwo Gospodarki Komunalnej i Mieszkaniowej Sp. z o.o. Antoniów ul. Powstańców Śląskich 54 46-040 Ozimek	**TYTUŁ RYSUNKU:** Obiekt nr 9 Budynek Stacji Elewacja rozdz. 0,4kV-RG
NAZWA INWESTYCJI: Modernizacja Mechaniczno-Biologicznej Oczyszczalni Ścieków w Antoniowie		**NUMER RYSUNKU:** E.05
PROJEKTOWAŁ: mgr inż. Adam Kaim upr. bud. nr SLK/0734/POOE/05	**OPRACOWAŁ:** mgr inż. Dariusz Karolczyk upr. bud. nr SLK/3492/PWOE/11	
STADIUM: PROJEKT WYKONAWCZY	**BRANŻA:** ELEKTRYCZNA	**SKALA:** -:- **DATA:** 02/2023 **FORMAT:** A0/A1