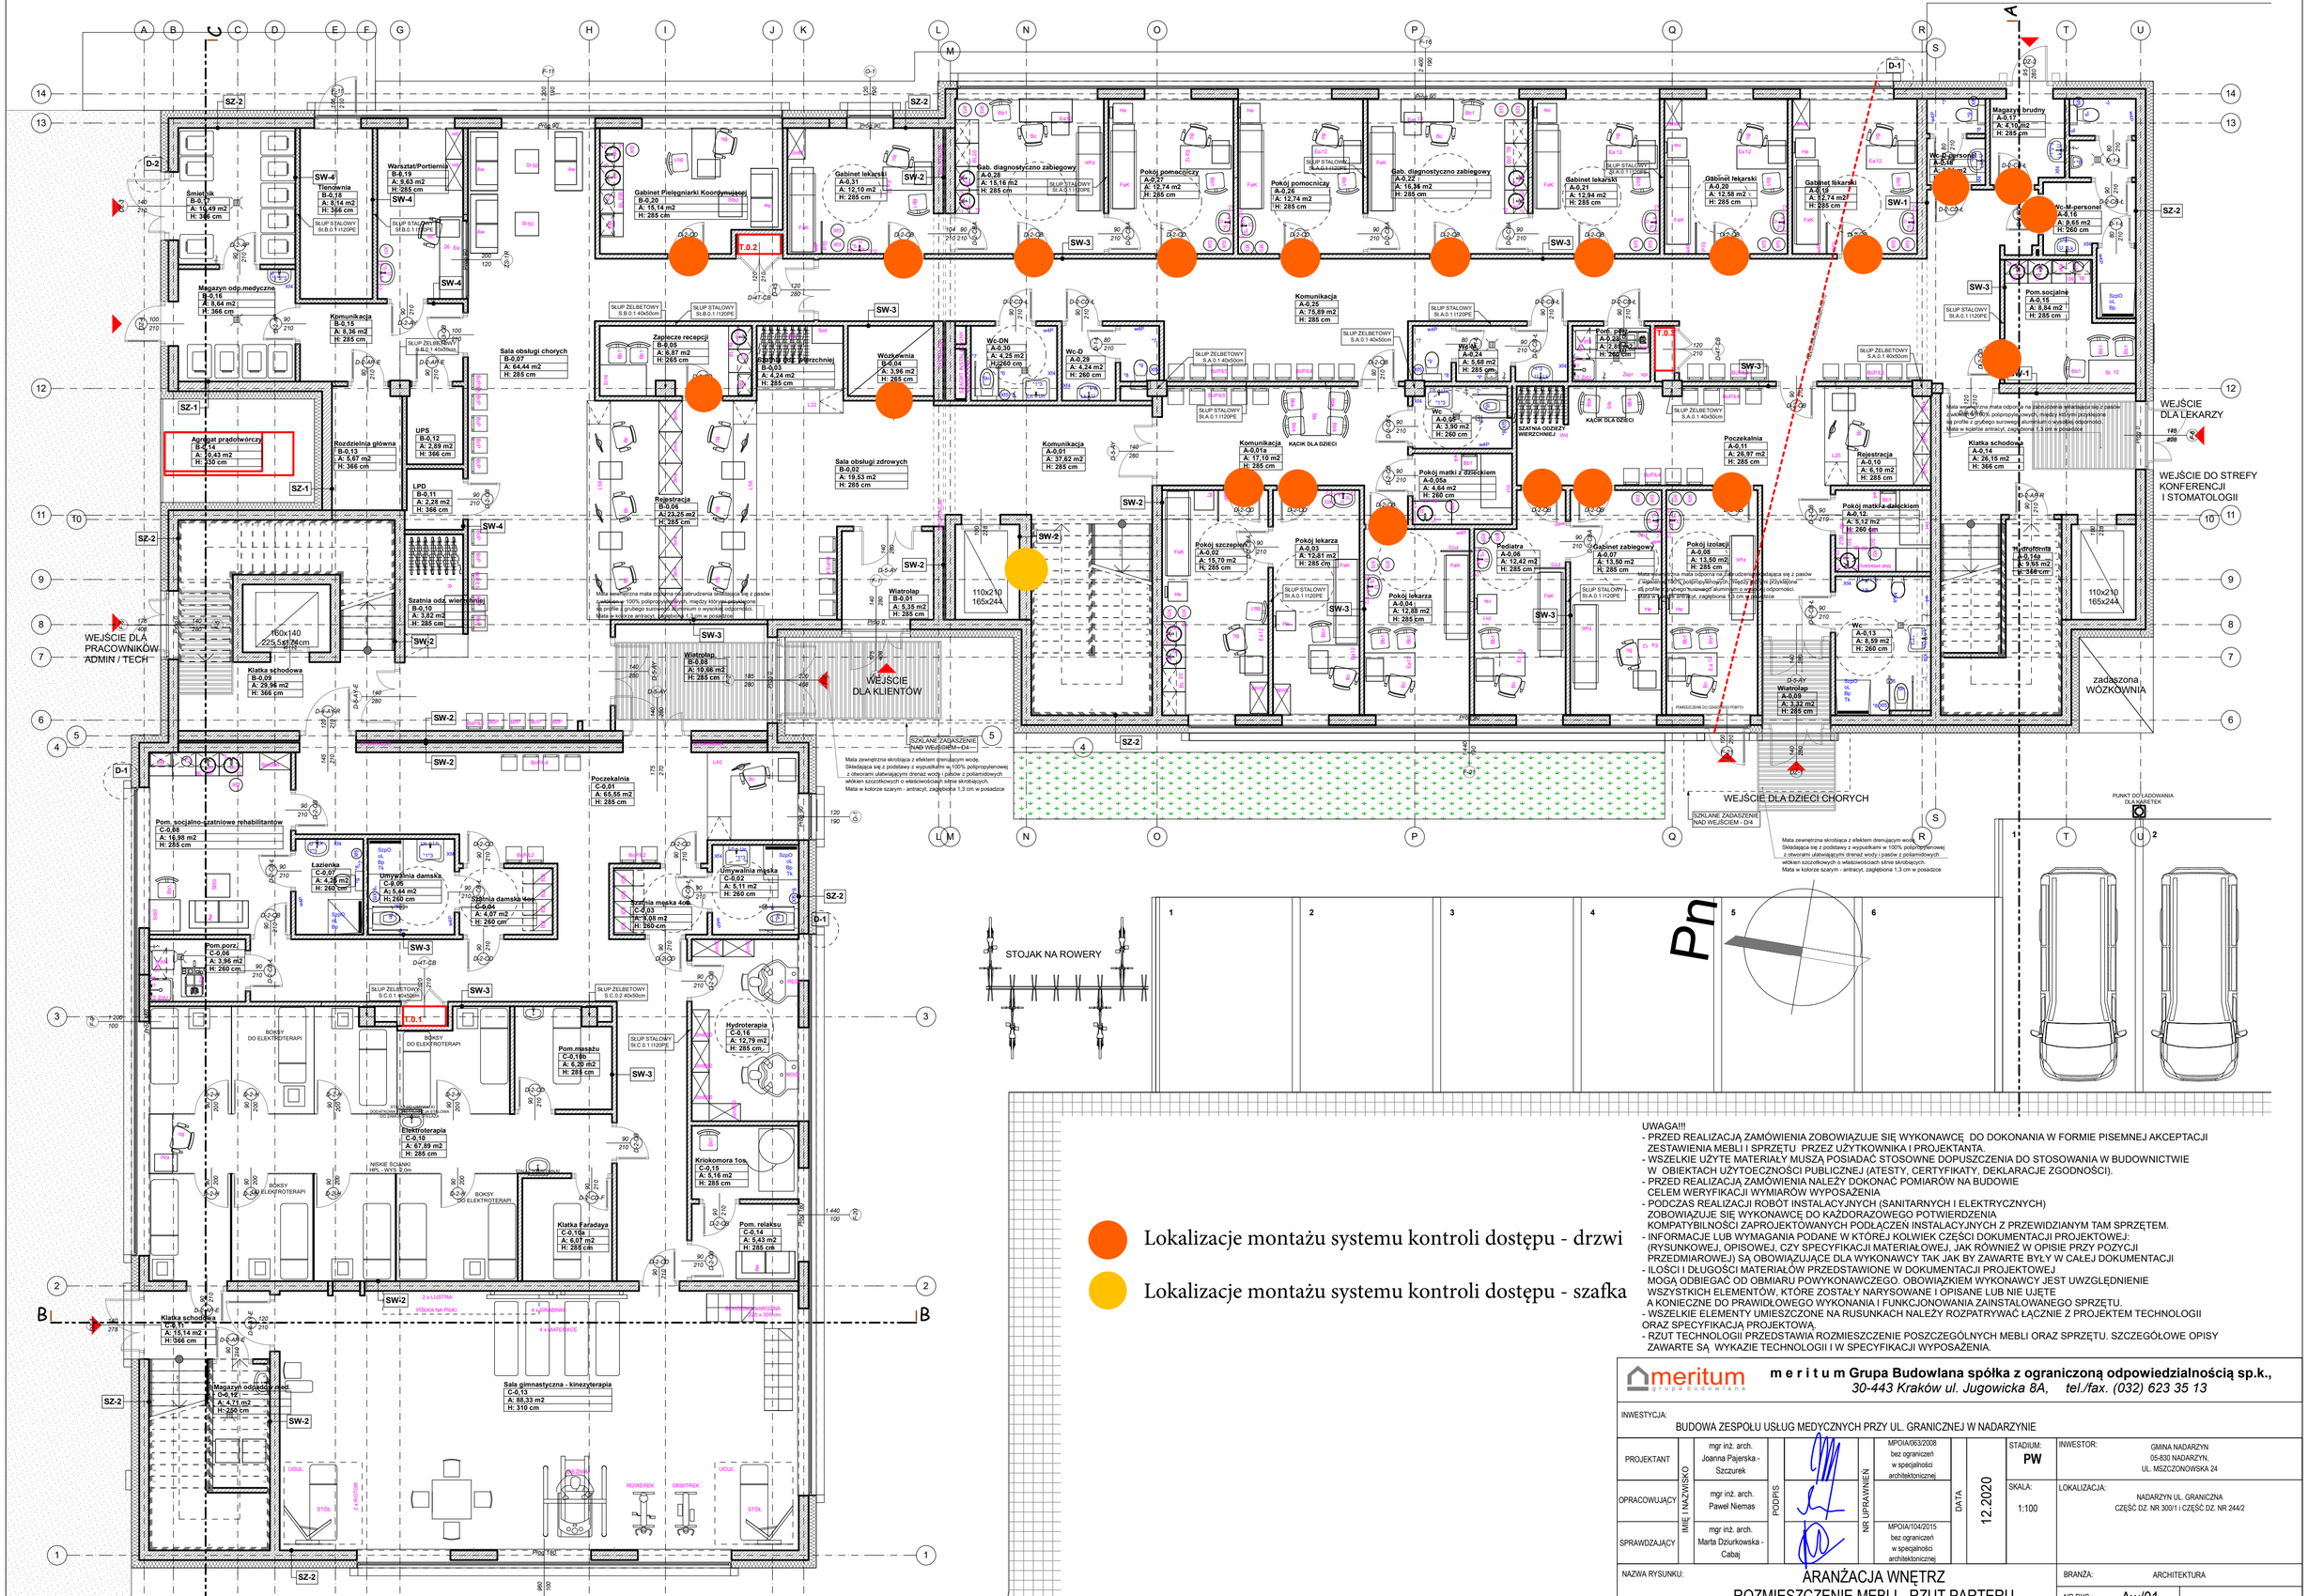


UWAGA!!!
- PRZED REALIZACJĄ ZAMÓWIENIA ZOBOWIĄZUJE SIĘ WYKONAWCĘ DO DOKONANIA W FORMIE PISEMNEJ AKCEPTACJI ZESTAWIENIA MEBLI I SPRZĘTU PRZEZ UŻYTKOWNIKA I PROJEKTANTA.
- WSZELKIE UŻYTE MATERIAŁY MUSZĄ POSIADAĆ STOSOWNE DOPUSZCZENIA DO STOSOWANIA W BUDOWNICTWIE W OBIEKTACH UŻYTOECZNOŚCI PUBLICZNEJ (ATESTY, CERTYFIKATY, DEKLARACJE ZGODNOŚCI).
- PRZED REALIZACJĄ ZAMÓWIENIA NALEŻY DOKONAĆ POMIARÓW NA BUDOWIE CELEM WERYFIKACJI WYMIARÓW WYPOSAŻENIA
- PODCZAS REALIZACJI ROBÓT INSTALACYJNYCH (SANITARNYCH I ELEKTRYCZNYCH) ZOBOWIĄZUJE SIĘ WYKONAWCĘ DO KAZDORAZOWEGO POTWIERDZENIA KOMPATYBILNOŚCI ZAPROJEKTOWANYCH PODŁĄCZEŃ INSTALACYJNYCH Z PRZEWIDZIANYM TAM SPRZĘTEM.
- INFORMACJE LUB WYMAGANIA PODANE W KTÓREJ KOLWIEK CZĘŚCI DOKUMENTACJI PROJEKTOWEJ: (RYSUNKOWEJ, OPISOWEJ, CZY SPECYFIKACJI MATERIAŁOWEJ, JAK RÓWNIEŻ W OPISIE PRZY POZYCJI PRZEDMIAROWEJ) SĄ OBOWIĄZUJĄCE DLA WYKONAWCY TAK JAK BY ZAWARTE BYŁY W CAŁEJ DOKUMENTACJI
- ILOŚCI I DŁUGOŚCI MATERIAŁÓW PRZEDSTAWIONE W DOKUMENTACJI PROJEKTOWEJ MOGĄ ODBIEGAĆ OD OBMIARU POWYKONAWCZEGO. OBOWIĄZKIEM WYKONAWCY JEST UWZGLĘDNIENIE WSZYSTKICH ELEMENTÓW, KTÓRE ZOSTAŁY NARYSOWANE I OPISANE LUB NIE UJĘTE A KONIECZNE DO PRAWIDŁOWEGO WYKONANIA I FUNKCJONOWANIA ZAINSTALOWANEGO SPRZĘTU.
- WSZELKIE ELEMENTY UMIESZCZONE NA RUSUNKACH NALEŻY ROZPATRYWAĆ ŁĄCZNIE Z PROJEKTEM TECHNOLOGII ORAZ SPECYFIKACJĄ PROJEKTOWĄ.
- RZUT TECHNOLOGII PRZEDSTAWIA ROZMIESZCZENIE POSZCZEGÓLNYCH MEBLI ORAZ SPRZĘTU. SZCZEGÓŁOWE OPISY ZAWARTE SĄ WYKAZIE TECHNOLOGII I W SPECYFIKACJI WYPOSAŻENIA.

meritum grupa budowlana

m e r i t u m Grupa Budowlana spółka z ograniczoną odpowiedzialnością sp.k.,
30-443 Kraków ul. Jugowicka 8A, tel./fax. (032) 623 35 13

INWESTYCJA:
BUDOWA ZESPOŁU USŁUG MEDYCZNYCH PRZY UL. GRANICZNEJ W NADARZYNIE

	IMIĘ I NAZWISKO	PODPIS	NR UPRAWNIEŃ
PROJEKTANT	mgr inż. arch. Joanna Pajerska - Szczurek		MPOIA/063/2008 bez ograniczeń w specjalności architektonicznej
OPRACOWUJĄCY	mgr inż. arch. Paweł Niemas		
SPRAWDZAJĄCY	mgr inż. arch. Marta Dziurkowska - Cabaj		MPOIA/104/2015 bez ograniczeń w specjalności architektonicznej

DATA: 12.2020
STADIUM: **PW**
SKALA: 1:100

INWESTOR: GMINA NADARZYN, 05-830 NADARZYN, UL. MSZCZONOWSKA 24

LOKALIZACJA: NADARZYN UL. GRANICZNA CZĘŚĆ DZ. NR 300/1 I CZĘŚĆ DZ. NR 244/2

NAZWA RYSUNKU:
ARANŻACJA WNĘTRZ
ROZMIESZCZENIE MEBLI - RZUT PARTERU

BRANŻA: ARCHITEKTURA
NR RYS.: Aw/01



UWAGA!!!
- PRZED REALIZACJĄ ZAMÓWIENIA ZOBOWIĄZUJE SIĘ WYKONAWCĘ DO DOKONANIA W FORMIE PISEMNEJ AKCEPTACJI ZESTAWIENIA MEBLI I SPRZĘTU PRZEZ UŻYTKOWNIKA I PROJEKTANTA.
- WSZELKIE UŻYTE MATERIAŁY MUSZĄ POSIADAĆ STOSOWNE DOPUSZCZENIA DO STOSOWANIA W BUDOWNICTWIE W OBIEKTACH UŻYTECZNOŚCI PUBLICZNEJ (ATESTY, CERTYFIKATY, DEKLARACJE ZGODNOŚCI).
- PRZED REALIZACJĄ ZAMÓWIENIA NALEŻY DOKONAĆ POMIARÓW NA BUDOWIE CELEM WERYFIKACJI WYMIARÓW WYPOSAŻENIA
- PODCZAS REALIZACJI ROBÓT INSTALACYJNYCH (SANITARNYCH I ELEKTRYCZNYCH) ZOBOWIĄZUJE SIĘ WYKONAWCĘ DO KAŻDORAZOWEGO POTWIERDZENIA KOMPATYBILNOŚCI ZAPROJEKTOWANYCH PODŁĄCZEŃ INSTALACYJNYCH Z PRZEWIDZIANYM TAM SPRZĘTEM.
- INFORMACJE LUB WYMAGANIA PODANE W KTÓREJ KOLWIEK CZĘŚCI DOKUMENTACJI PROJEKTOWEJ (RYSUNKOWEJ, OPISOWEJ, CZY SPECYFIKACJI MATERIAŁOWEJ, JAK RÓWNIEŻ W OPISIE PRZY POZYCJI PRZEDMIAROWEJ) SĄ OBOWIĄZUJĄCE DLA WYKONAWCY TAK JAK BY ZAWARTE BYŁY W CAŁEJ DOKUMENTACJI
- ILOŚCI I DŁUGOŚCI MATERIAŁÓW PRZEDSTAWIONE W DOKUMENTACJI PROJEKTOWEJ MOGĄ ODBIEGAĆ OD OBMIARU POWYKONAWCZEGO. OBOWIĄZKIEM WYKONAWCY JEST UWZGLĘDNIENIE WSZYSTKICH ELEMENTÓW, KTÓRE ZOSTAŁY NARYSOWANE I OPISANE LUB NIE UJĘTE A KONIECZNE DO PRAWIDŁOWEGO WYKONANIA I FUNKCJONOWANIA ZAINSTALOWANEGO SPRZĘTU.
- WSZELKIE ELEMENTY UMIESZCZONE NA RUSUNKACH NALEŻY ROZPATRYWAĆ ŁĄCZNIE Z PROJEKTEM TECHNOLOGII ORAZ SPECYFIKACJĄ PROJEKTOWĄ.
- RZUT TECHNOLOGII PRZEDSTAWIA ROZMIESZCZENIE POSZCZEGÓLNYCH MEBLI ORAZ SPRZĘTU. SZCZEGÓŁOWE OPISY ZAWARTE SĄ WYKAZIE TECHNOLOGII I W SPECYFIKACJI WYPOSAŻENIA.

meritum grupa budowlana

m e r i t u m Grupa Budowlana spółka z ograniczoną odpowiedzialnością sp.k.,
30-443 Kraków ul. Jugowicka 8A, tel./fax. (032) 623 35 13

INWESTYCJA:
BUDOWA ZESPOŁU USŁUG MEDYCZNYCH PRZY UL. GRANICZNEJ W NADARZYNIE

	IMIĘ I NAZWISKO	PODPIS	NR UPRAWNIEŃ	DATA
PROJEKTANT	mgr inż. arch. Joanna Pajerska - Szczurek		MPOIA/063/2008 bez ograniczeń w specjalności architektonicznej	12.2020
OPRACOWUJĄCY	mgr inż. arch. Paweł Niemas			
SPRAWDZAJĄCY	mgr inż. arch. Marta Dziurkowska - Cabaj		MPOIA/104/2015 bez ograniczeń w specjalności architektonicznej	

STADIUM: **PW**
SKALA: 1:100

INWESTOR: GMINA NADARZYN, 05-830 NADARZYN, UL. MSZCZONOWSKA 24

LOKALIZACJA: NADARZYN UL. GRANICZNA CZĘŚĆ DZ. NR 300/1 i CZĘŚĆ DZ. NR 244/2

NAZWA RYSUNKU:
ARANŻACJA WNĘTRZ
ROZMIESZCZENIE MEBLI - RZUT I PIĘTRA

BRANŻA: ARCHITEKTURA

NR RYS.: Aw/02

STAN PROJEKTOWANY

otwory do zamurowania

ściany z gazobetonu

lekkie ścianki GK

